

稲城大丸南土地区画整理事業

# 新地番図

(稲城市大字大丸の一部)

平成18年3月3日 換地処分

平成18年3月4日 施行

稲城大丸南土地区画整理組合



大字大丸字二号

# 稲城大丸南土地区画整理事業


縮尺1000分の1

## 新地番図

(稲城市大字大丸の一部)

平成18年3月3日 換地処分

平成18年3月4日 施行

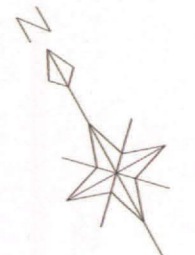

大字大丸字五号


山崎公園  
大字大丸字六号

大字大丸字一号  
コマツササキ公園

東方公園

凡 例	
施行地区界	——
字 界	——
地 番	690-7
道 路	■
公 園	■
水 路	■

稲城大丸南土地区画整理組合

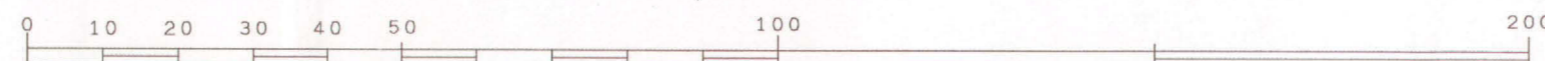





稲城大丸南土地区画整理事業 出来形確認測量 面地確定図

平成十七年六月二十日 作成



稲城大丸南土地区画整理組合

1/500