


別紙 1\_1 階平面図

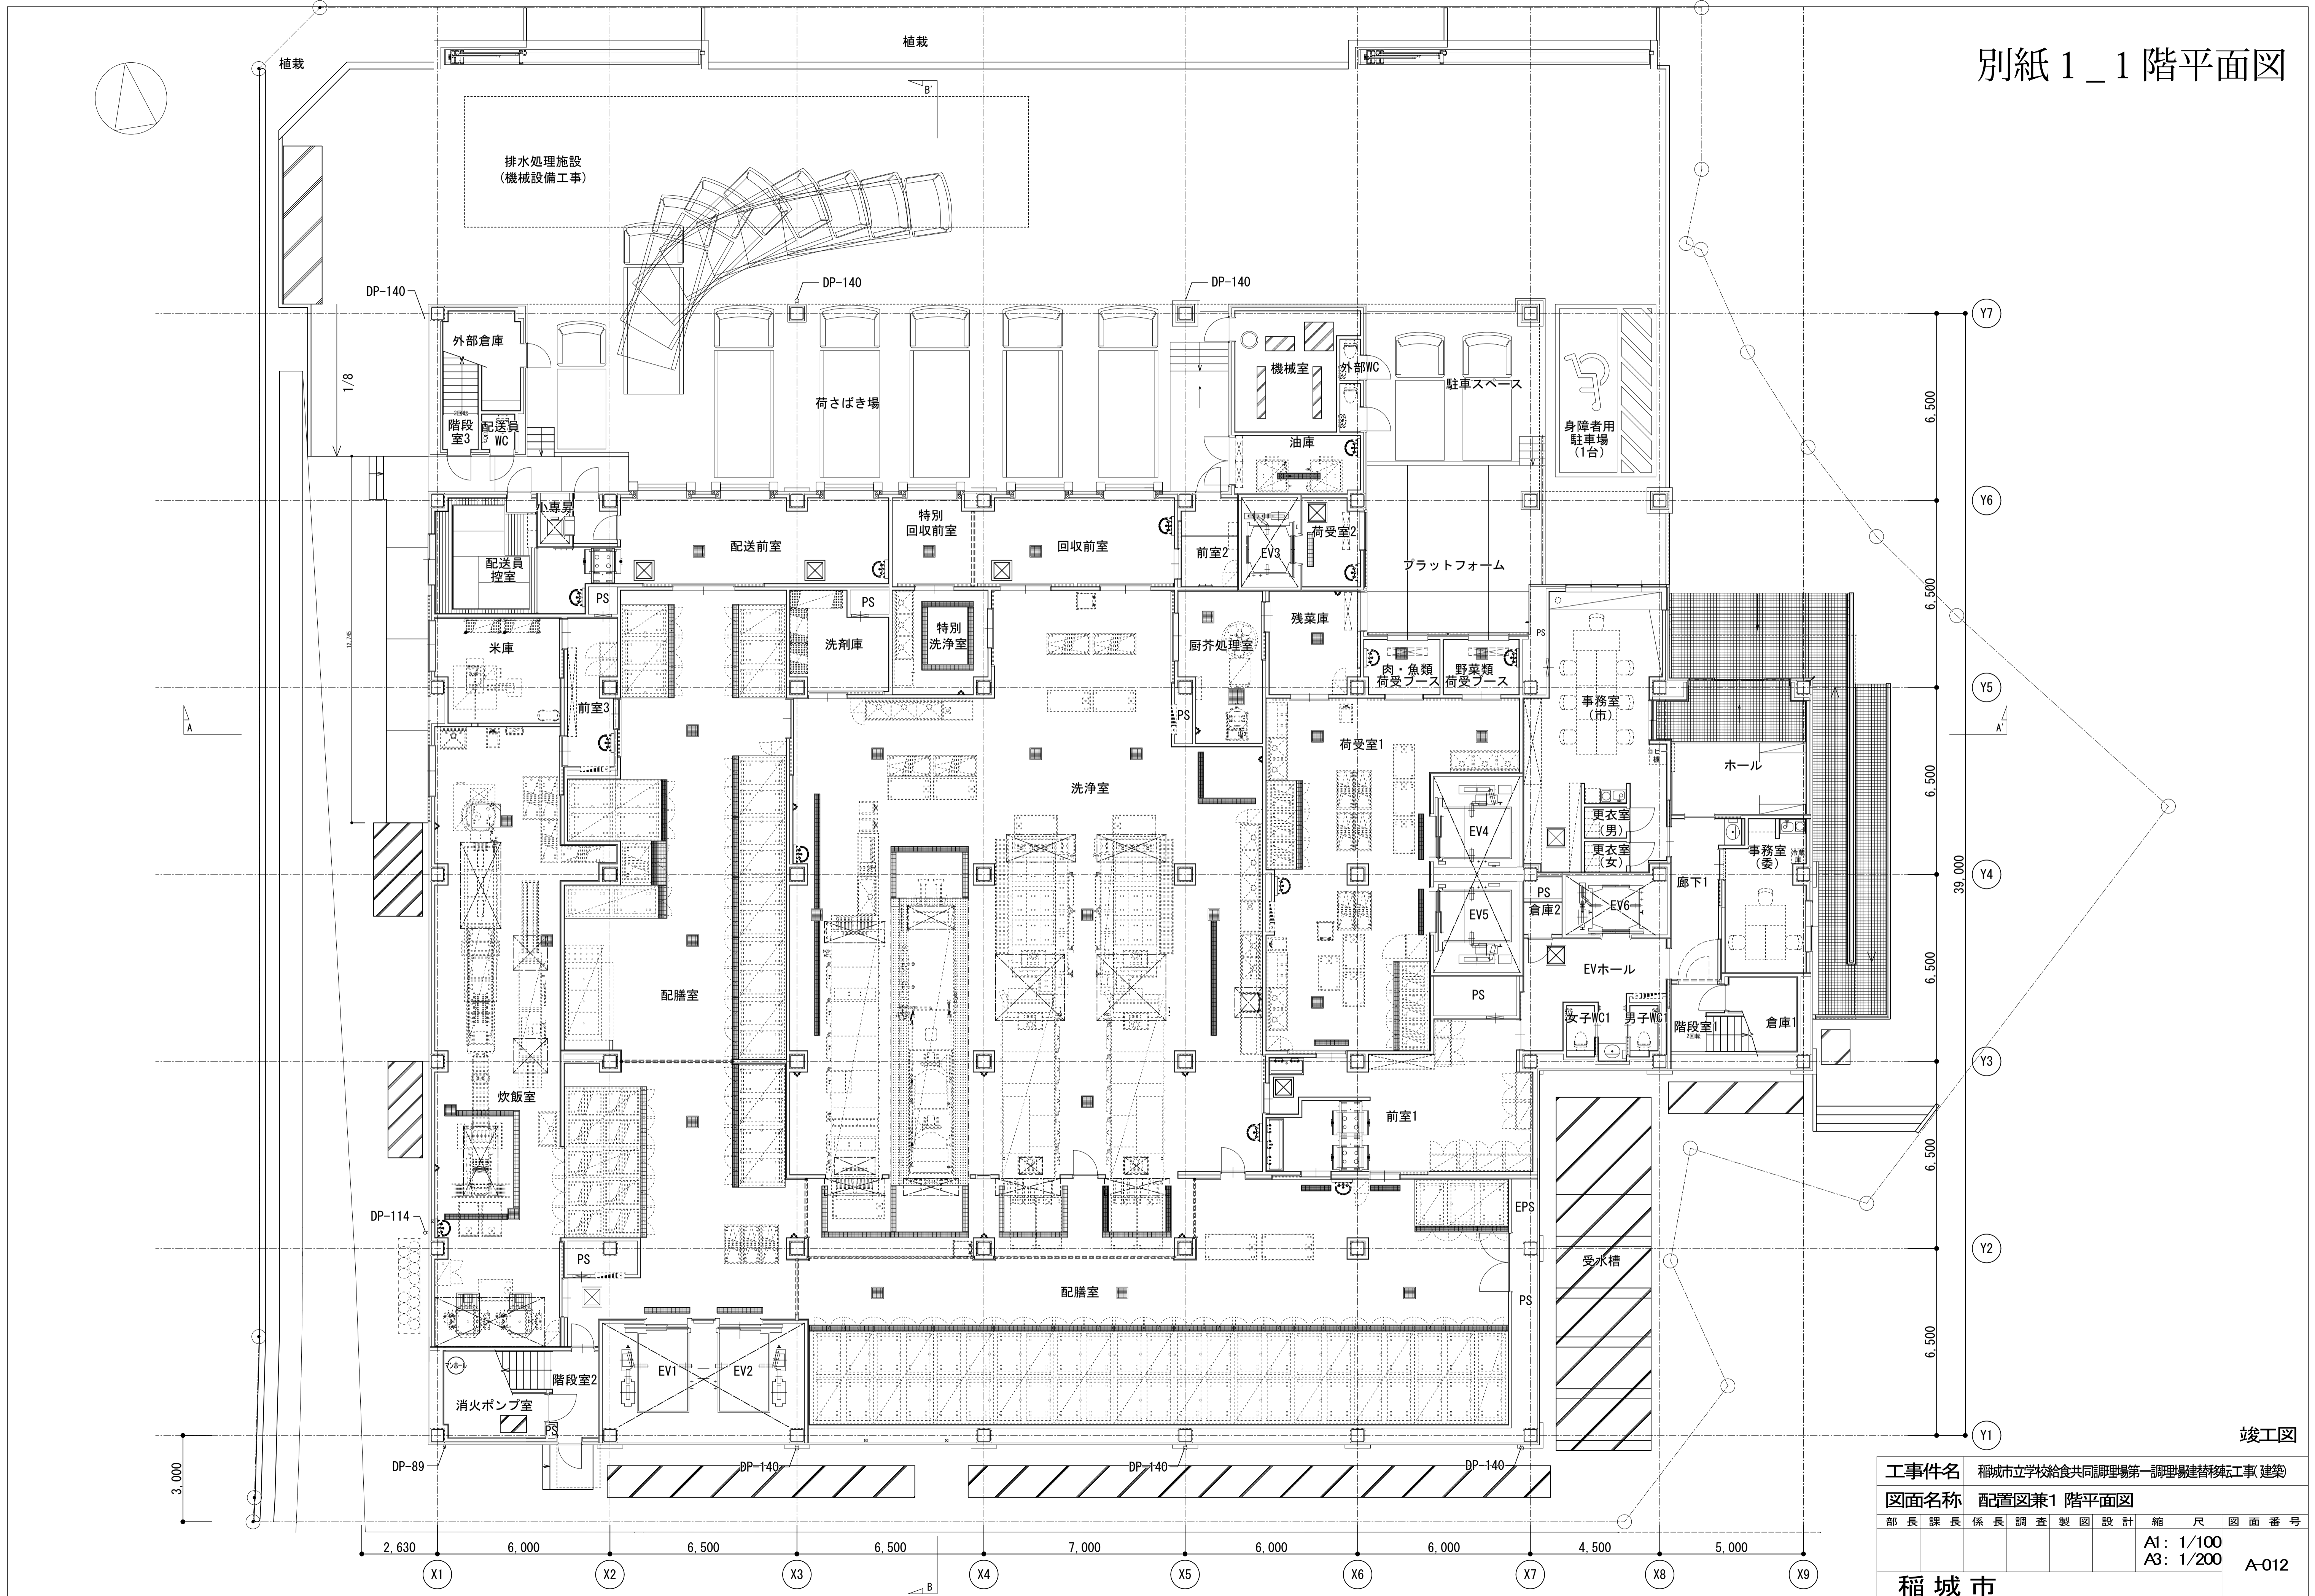

竣工図

|      |                              |      |    |       |
|------|------------------------------|------|----|-------|
| 工事件名 | 稲城市立学校給食共同調理場第一調理場建替移転工事(建築) |      |    |       |
| 図面名称 | 配置図兼1階平面図                    |      |    |       |
| 部長   | 課長                           | 係長   | 調査 | 製図    |
| 設計   | 縮尺                           | 図面番号 |    |       |
|      | A1: 1/100                    |      |    |       |
|      | A3: 1/200                    |      |    |       |
| 稲城市  |                              |      |    | A-012 |