
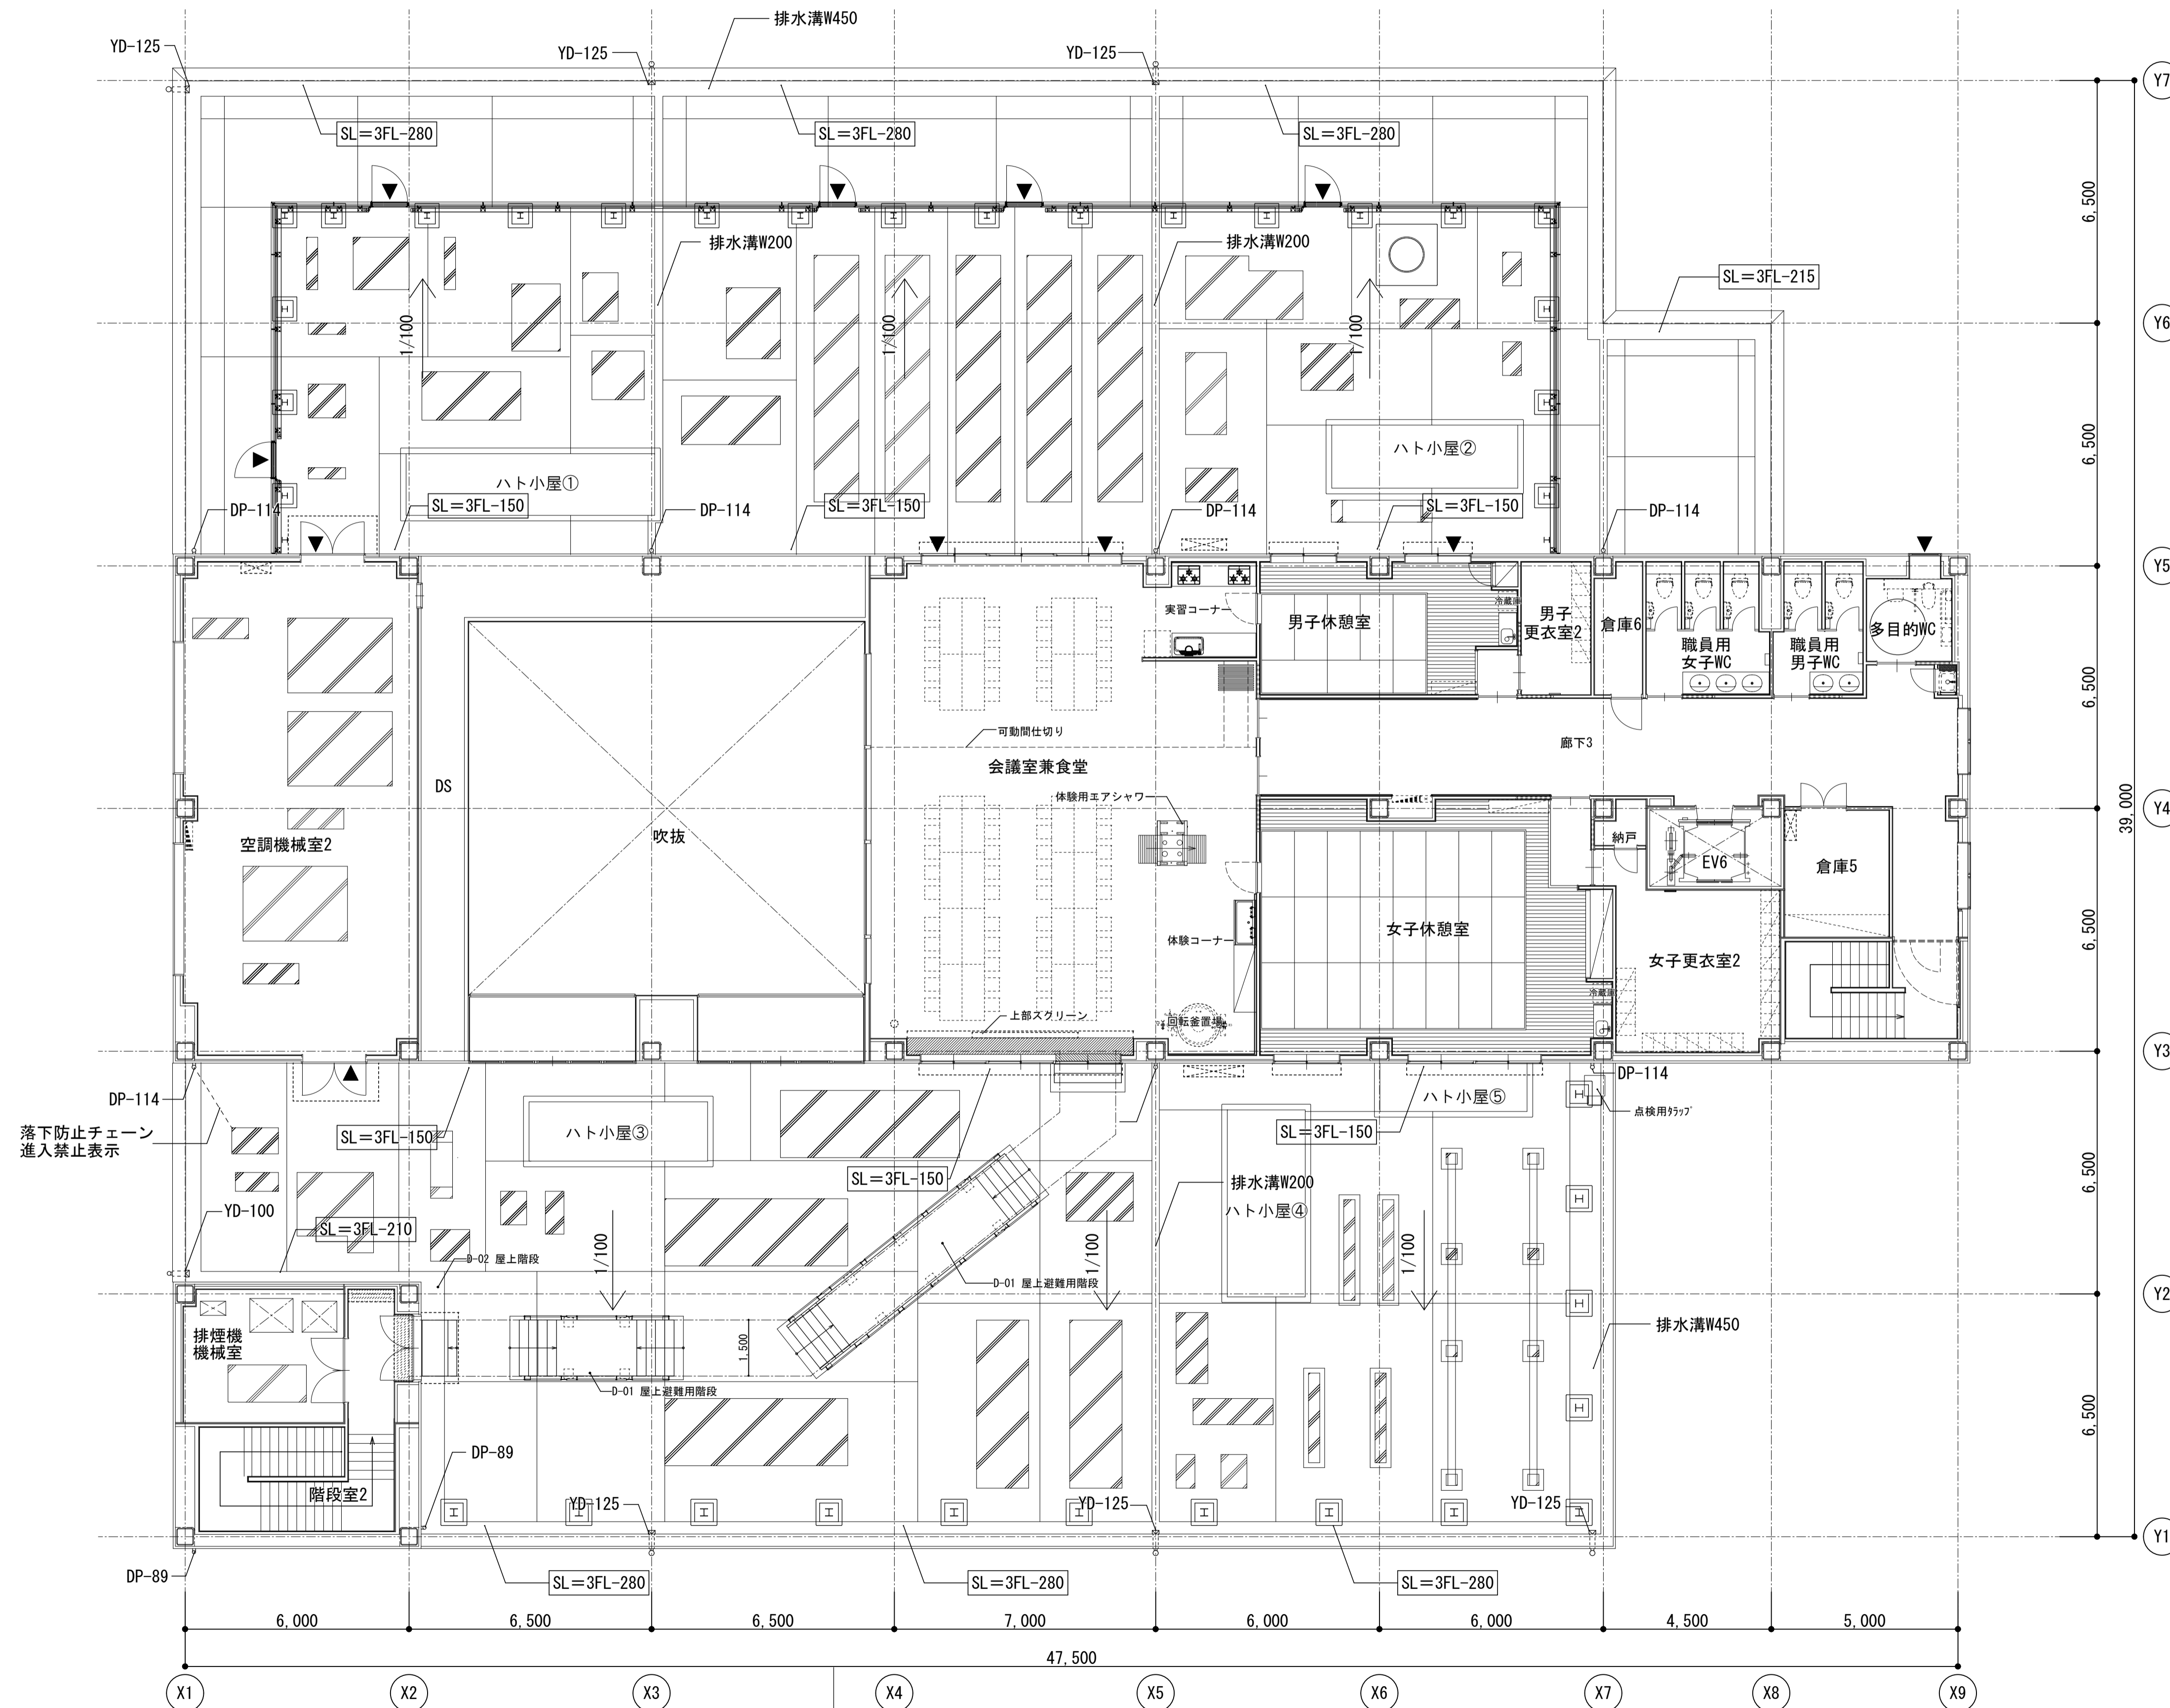


別紙 3_3階平面図

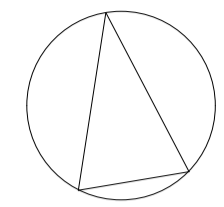

竣工図

工事件名	稲城市立学校給食共同調理場第一調理場建替移転工事(建築)						
図面名称	3階平面図						
部長	課長	係長	調査	製図	設計	縮尺	図面番号
						A1: 1/100 A3: 1/200	A-014
稲城市							