


別紙 2_2 階平面図

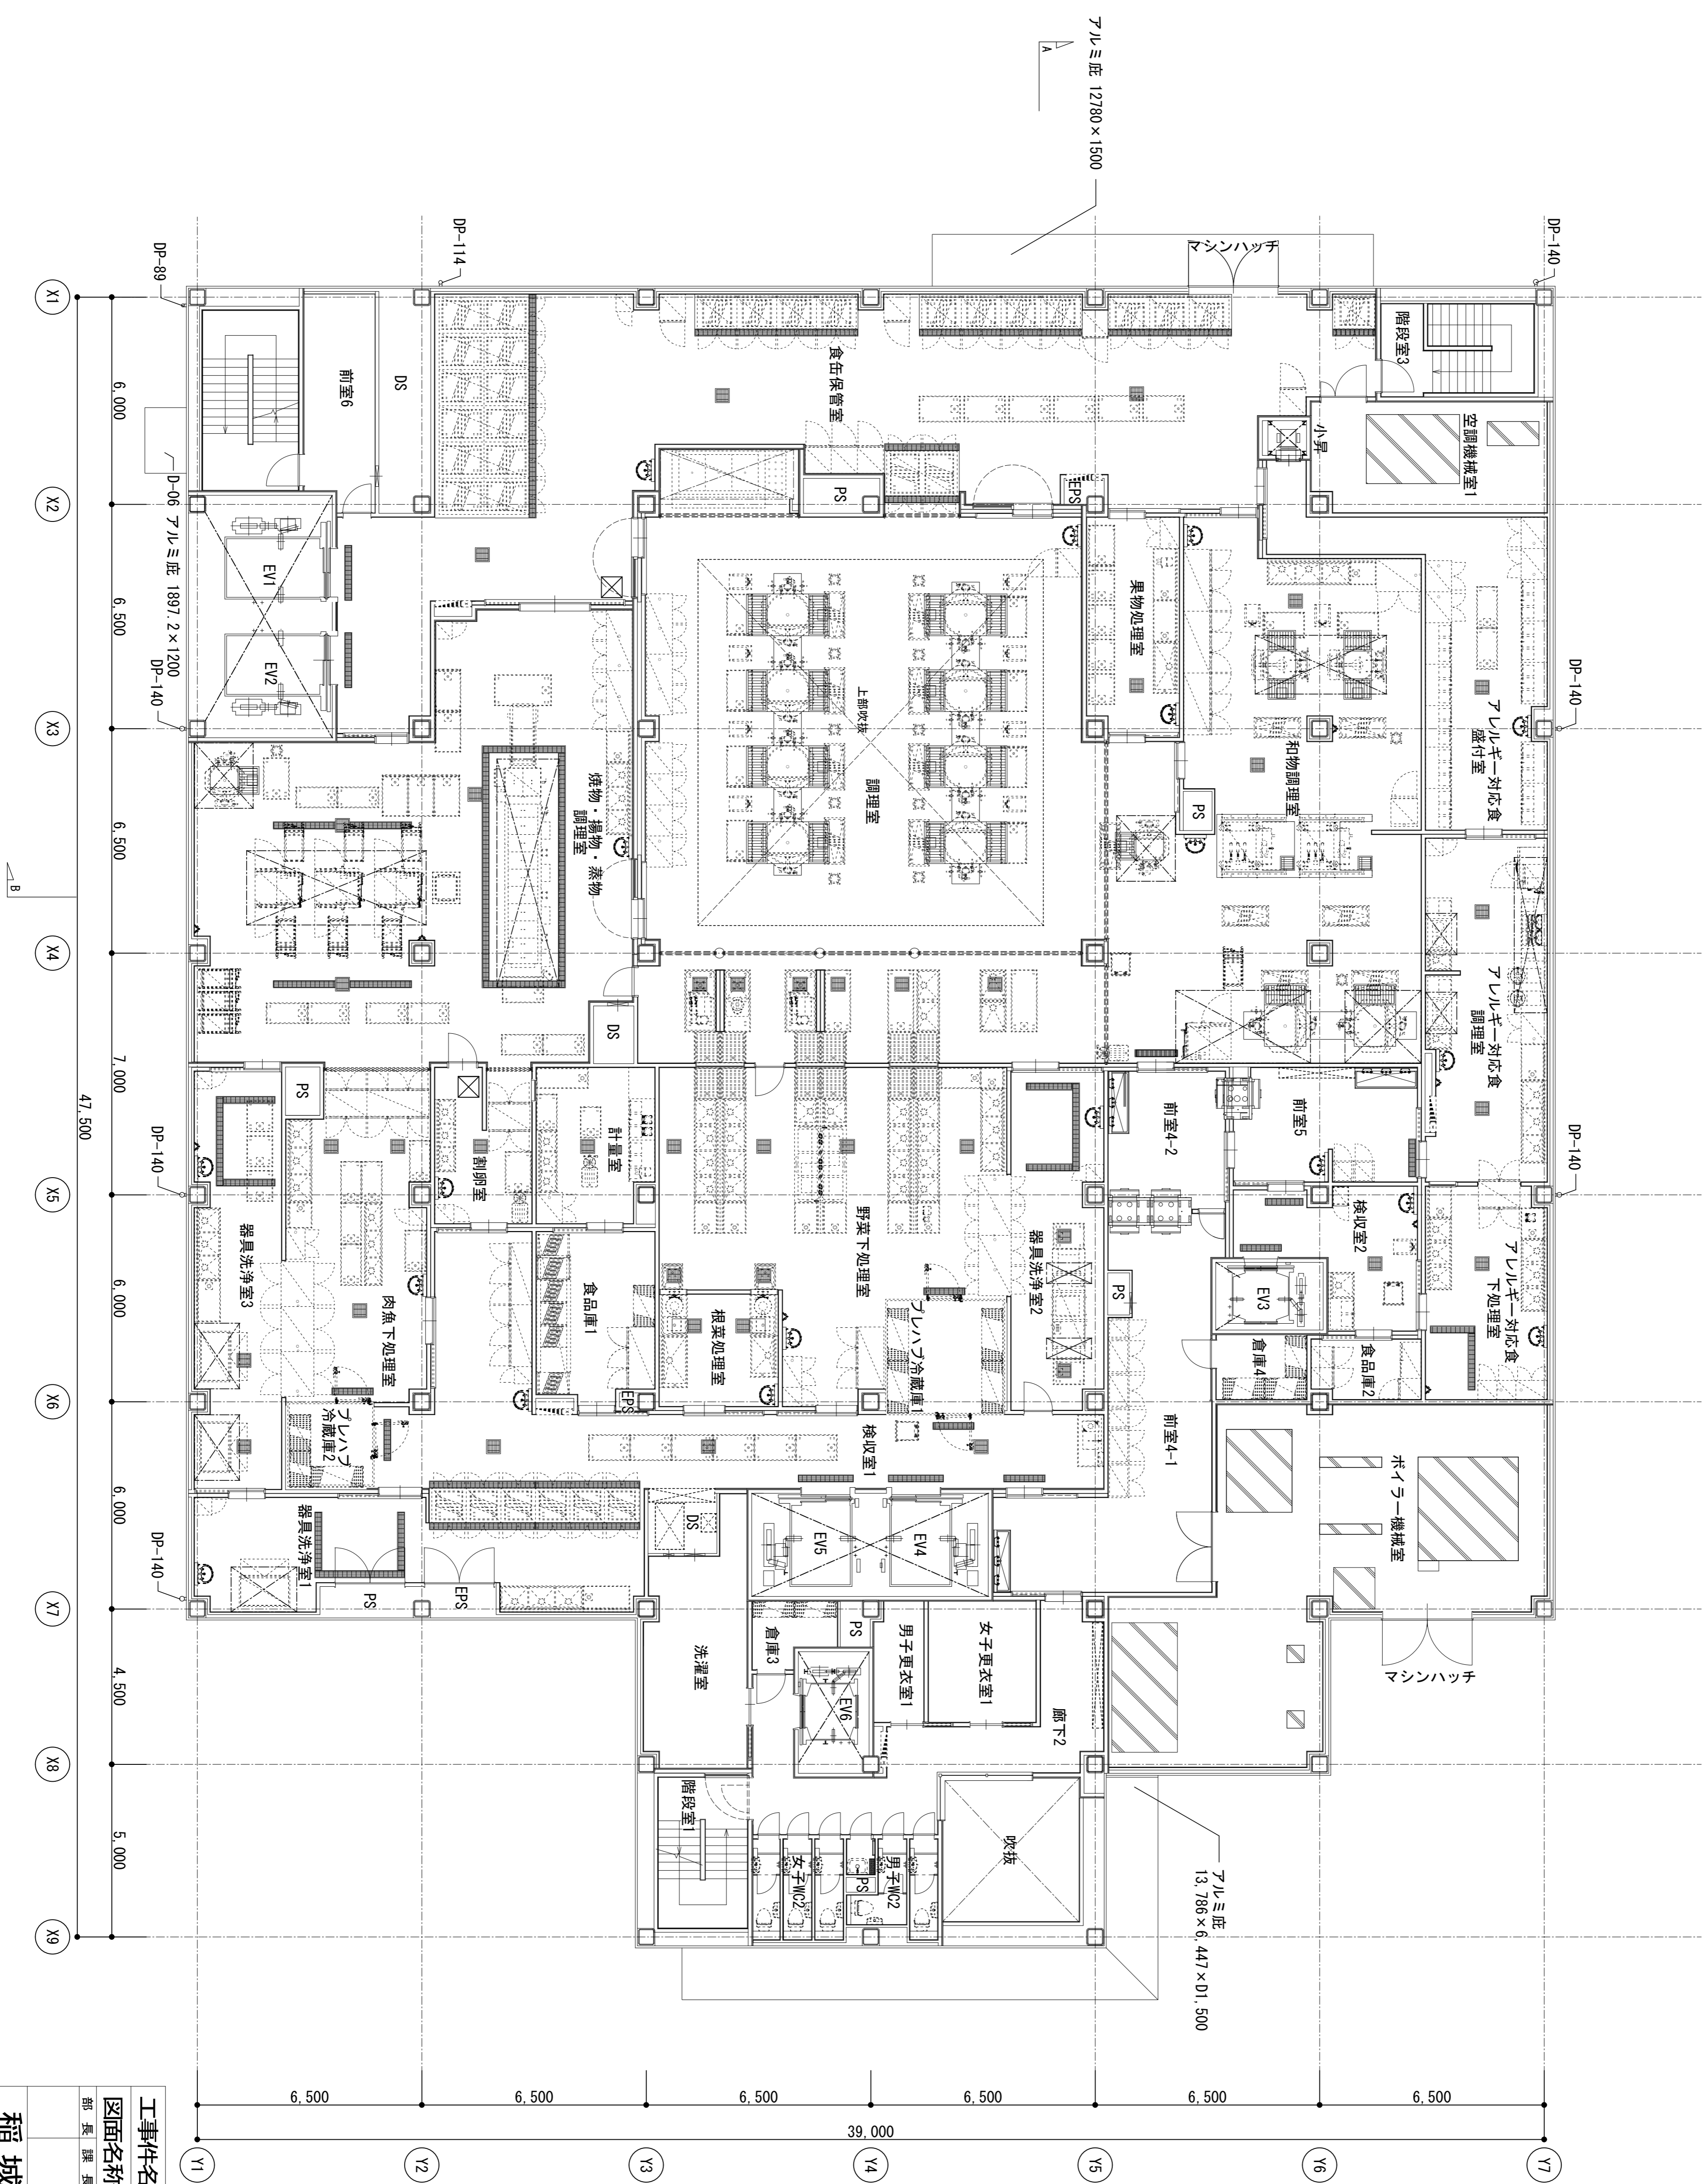

竣工図

工事件名	稲城市立学校給食共同調理場第一調理棟増設工事 建築		
図面名称	2 階平面図		
部長	課長	係長	調査 製図 設計
縮尺	AI: 1/100	AS: 1/200	図面番号
稲城市			A-013