


別紙 5-2_2階厨房機器配置図 (参考)

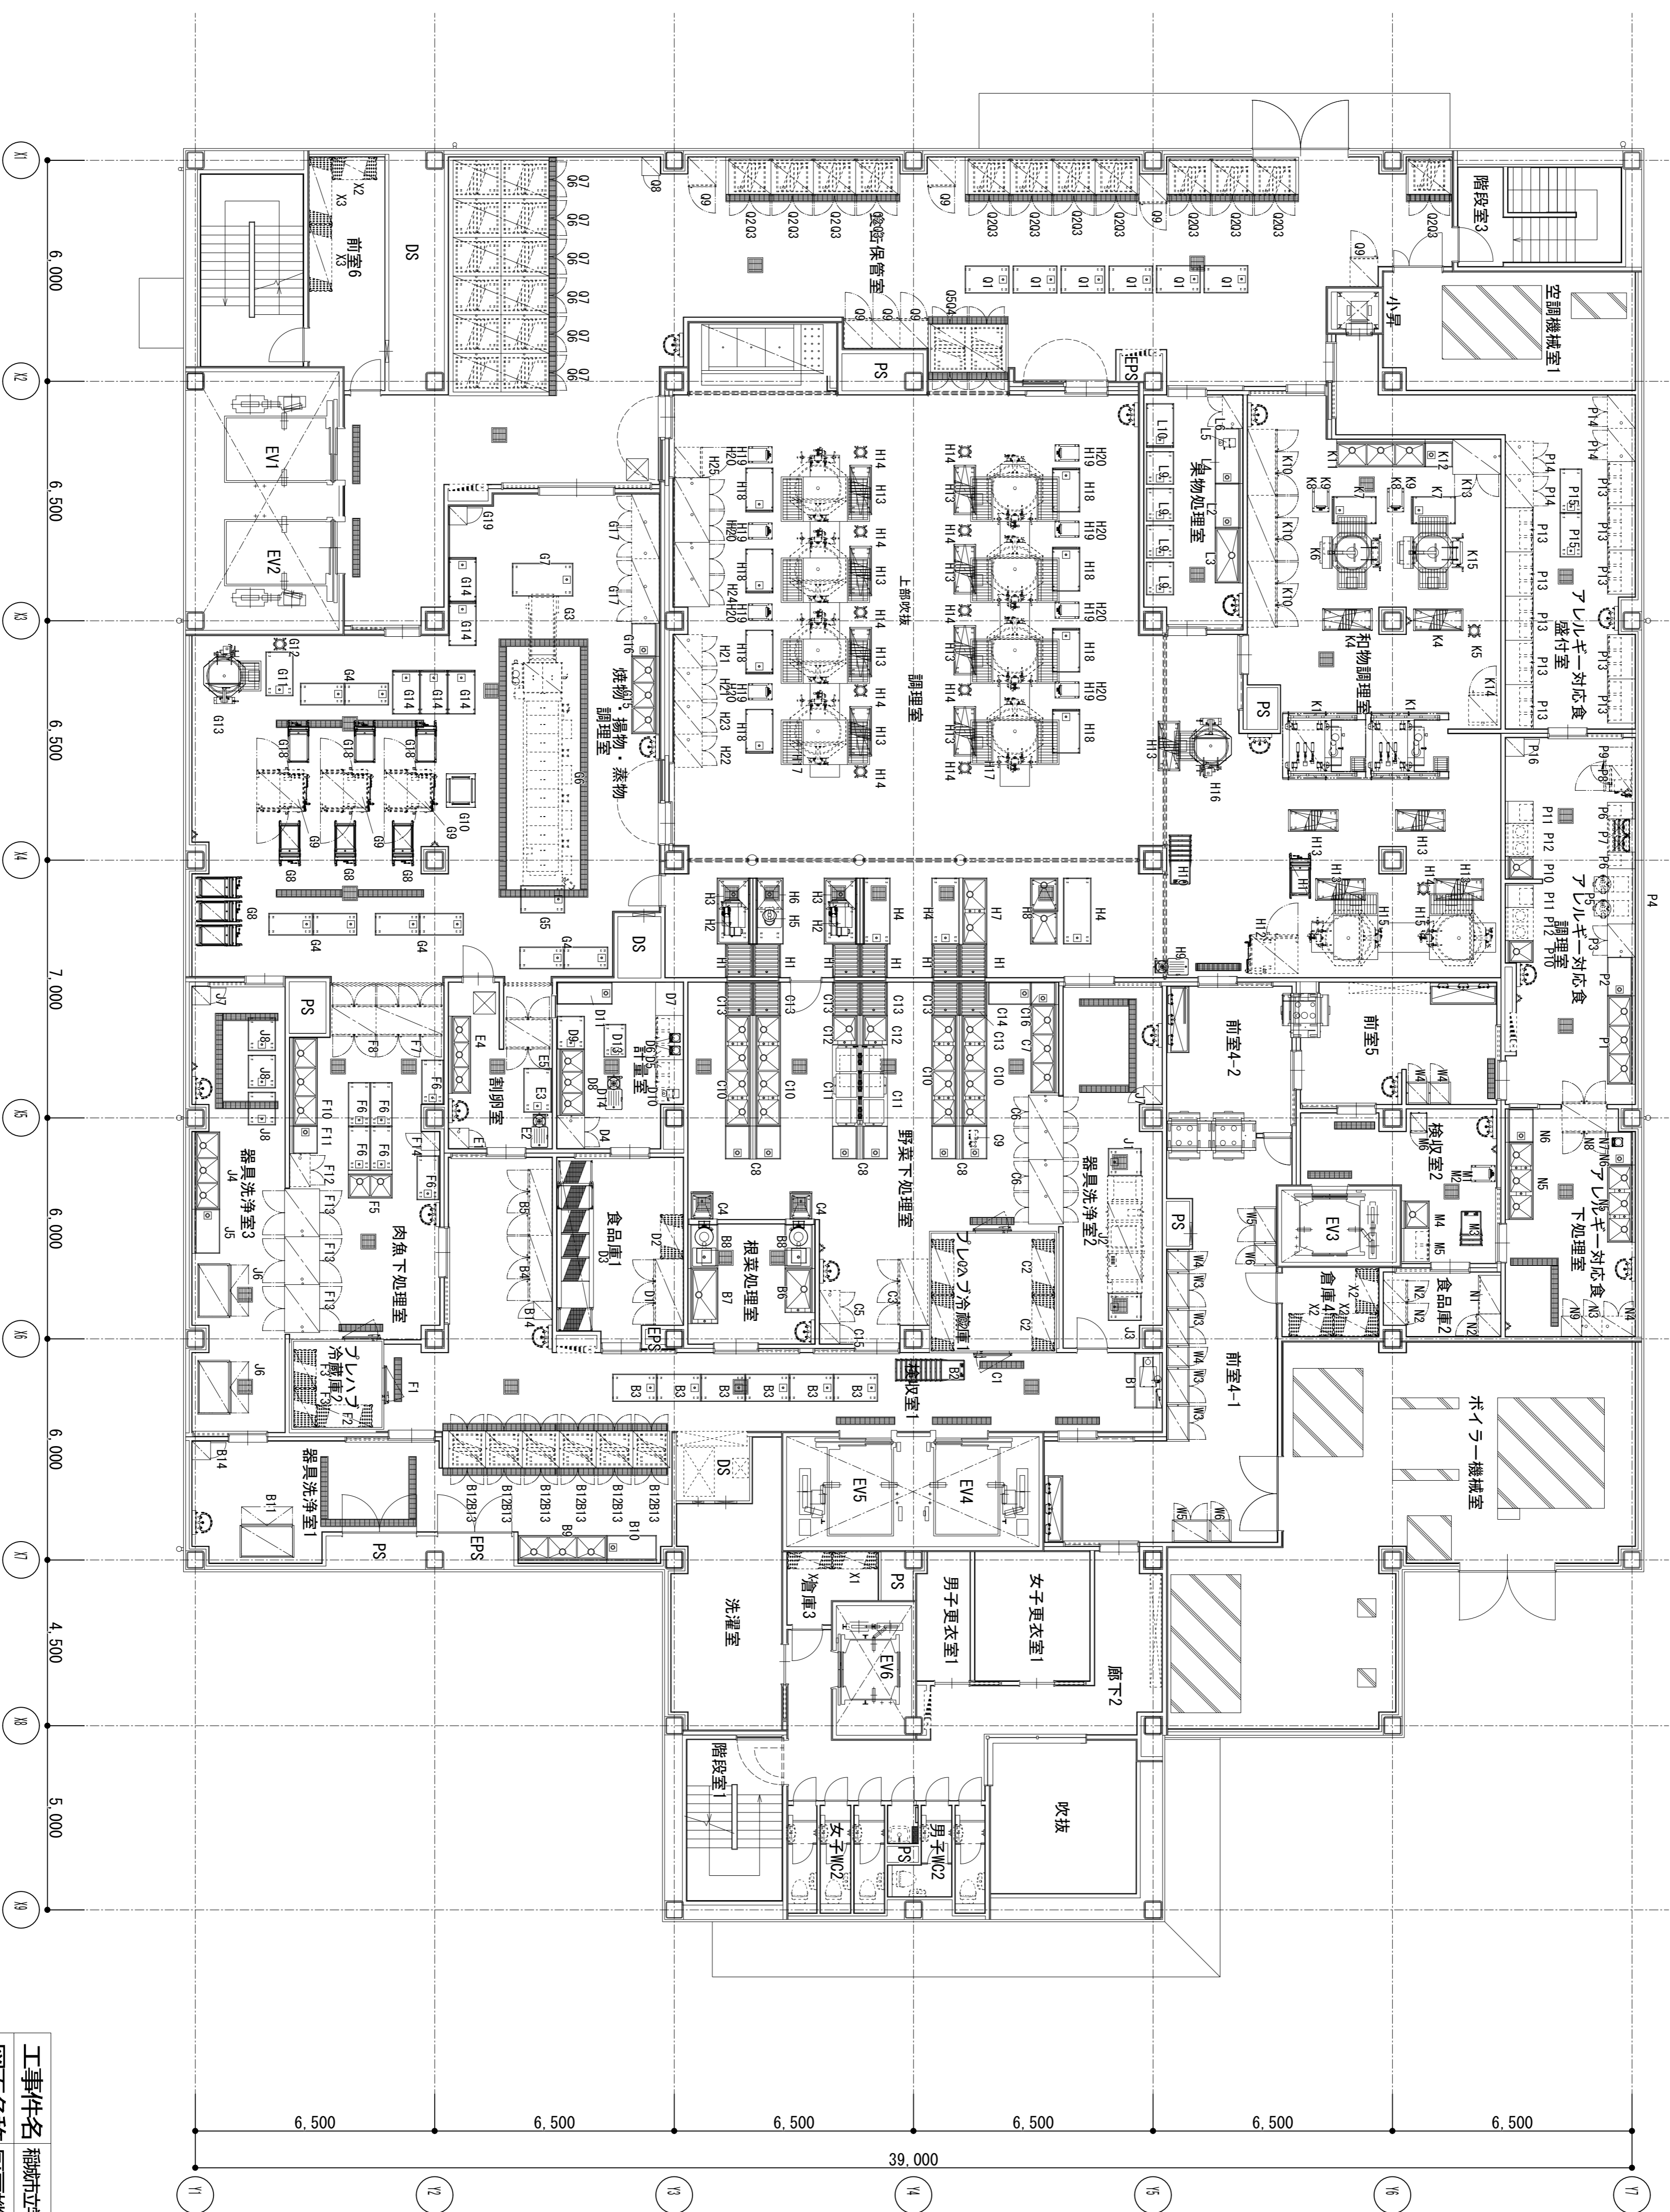

竣工図

工事件名	稲城市立学校給食共同調理場第一調理棟建設工事(建築)
図面名称	厨房機器設備 厨房機器設備配置図(参考図)
部長	部長
課長	課長
調査	調査
製図	製図
設計	設計
縮尺	A1: 1/100 A3: 1/200
図面番号	A-085

稲城市