別紙５－1_１階厨房機器配置図（参考）

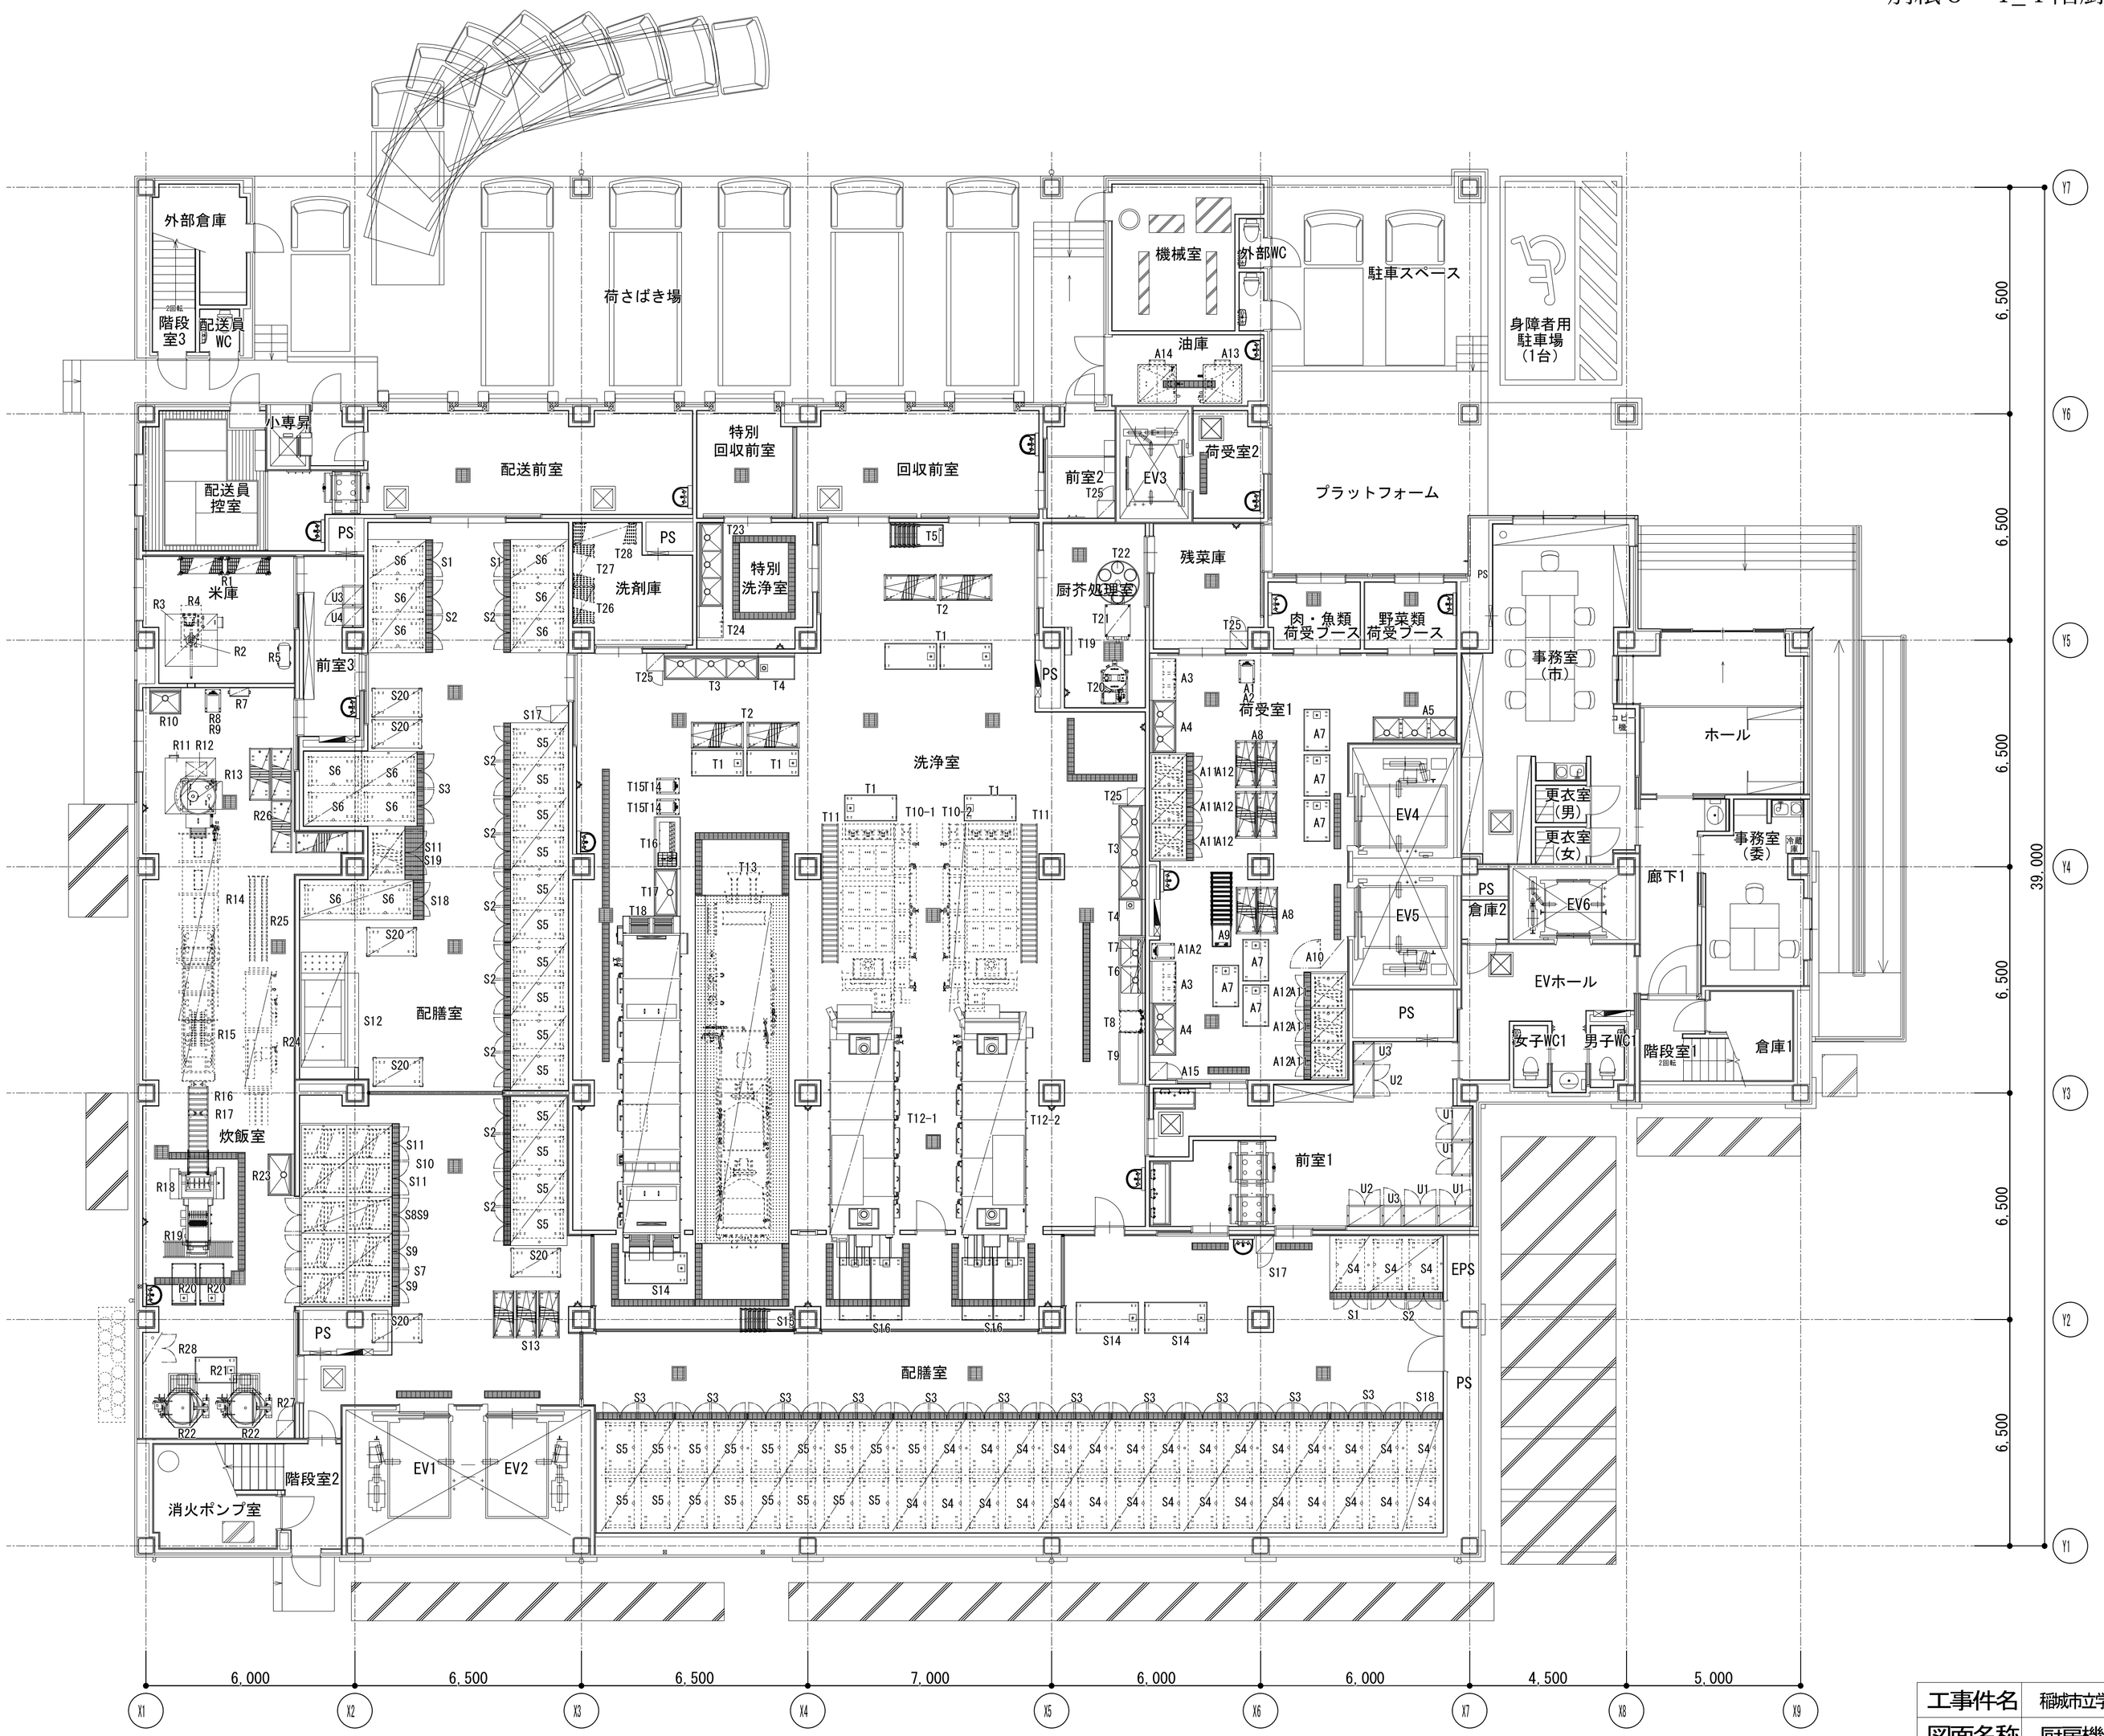

竣工図

工事件名	稲城市立学校給食共同調理場第一調理場建替移転工事（建築）							
図面名称	厨房機器設備　厨房機器1階配置図（参考図）							
部長	課長	係長	調査	製図	設計	縮尺	図面番号	
						A1：1/100 A3：1/200	A-084	
稲城市								